



PLAN 1
BOTTENVÅNING

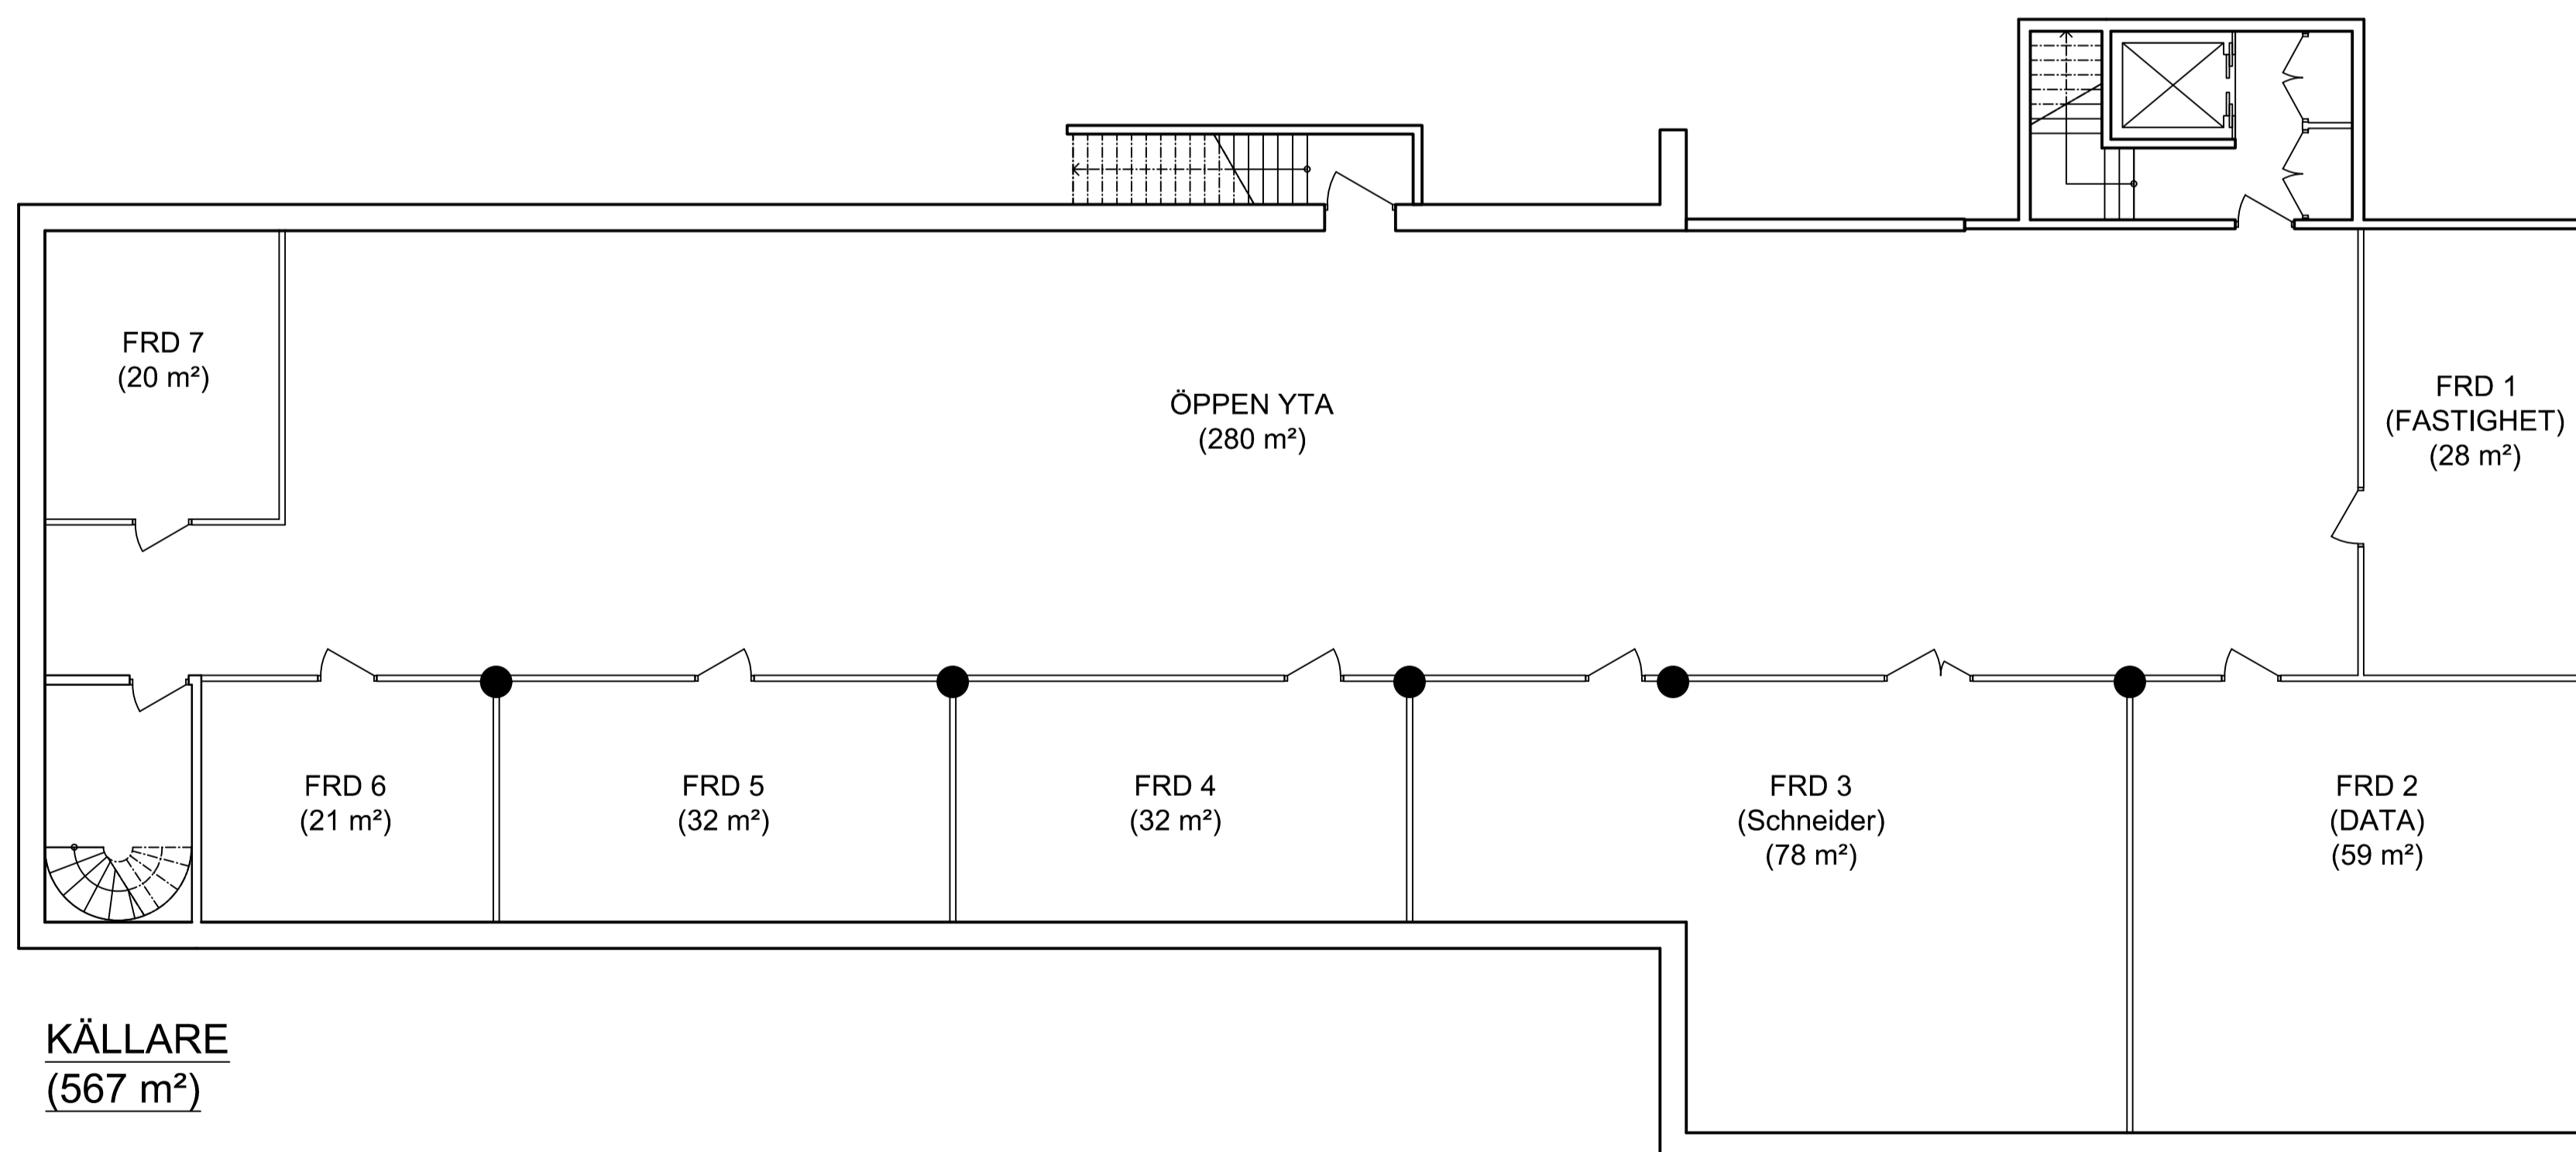

KÄLLARE
(567 m²)

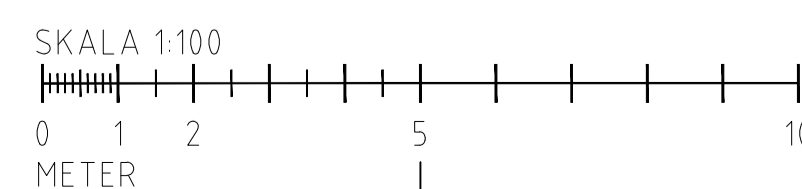

BET	ANT	ÄNDRINGEN AVSER	DATUM	SIGN
MALMÖ GUNGHÄSTEN 1				
ORIENTERING				
STATUS				
RELATIONSHANDLING				
UPPRAG				
ENTREPRENÖR				
TRIANON				
PROJEKTÖR				
ERRWE BYGGKONSULT AB				
BH				
A	Errwe-Byggnads AB	040-611 98 57		Rolf Walldén
K				
V				
E				
L				
UPPRAGNR	2020-	RITAD/KONSTR AV	Rolf W	HANDLÄGGARE
DATUM	2020-12-15	ANSVARIG		Rolf W
MALMÖ GUNGHÄSTEN 1				
MALMÖ KOMMUN				
UPPMÄTNINGSRITNING				
PLAN, BOTTEN, & KÄLLAREVÅNING, DEL AV				
SKALA	NUMMER	BET		
	20-A-40.1-101			

- ▶ KONTRAKTSRITNING
- ▶ FÖRSLAGSRITNING
- ▶ RELATIONS-**RITNING**
- ▶ ARBETS-**RITNING**
- ▶ FÖRFRÅGNINGS-**UNDERLAG**
- ▶ BYGGLOVS-**RITNING**
- ▶ FÖRHANDS-**KOPIA**
- ▶ GRANSKNINGS-**RITNING**