


Bilaga 5
200204

FÖRKLARINGAR


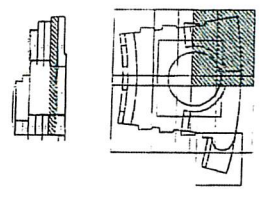


RELATIONSHANDLING

**SVEA ARTILLERI NR.15
LADUGÅRSGÅRDET, STOCKHOLM**

PLAN 2. GÅRDSPLAN
DEL 3
MÅTTAK 1:100
A306-023

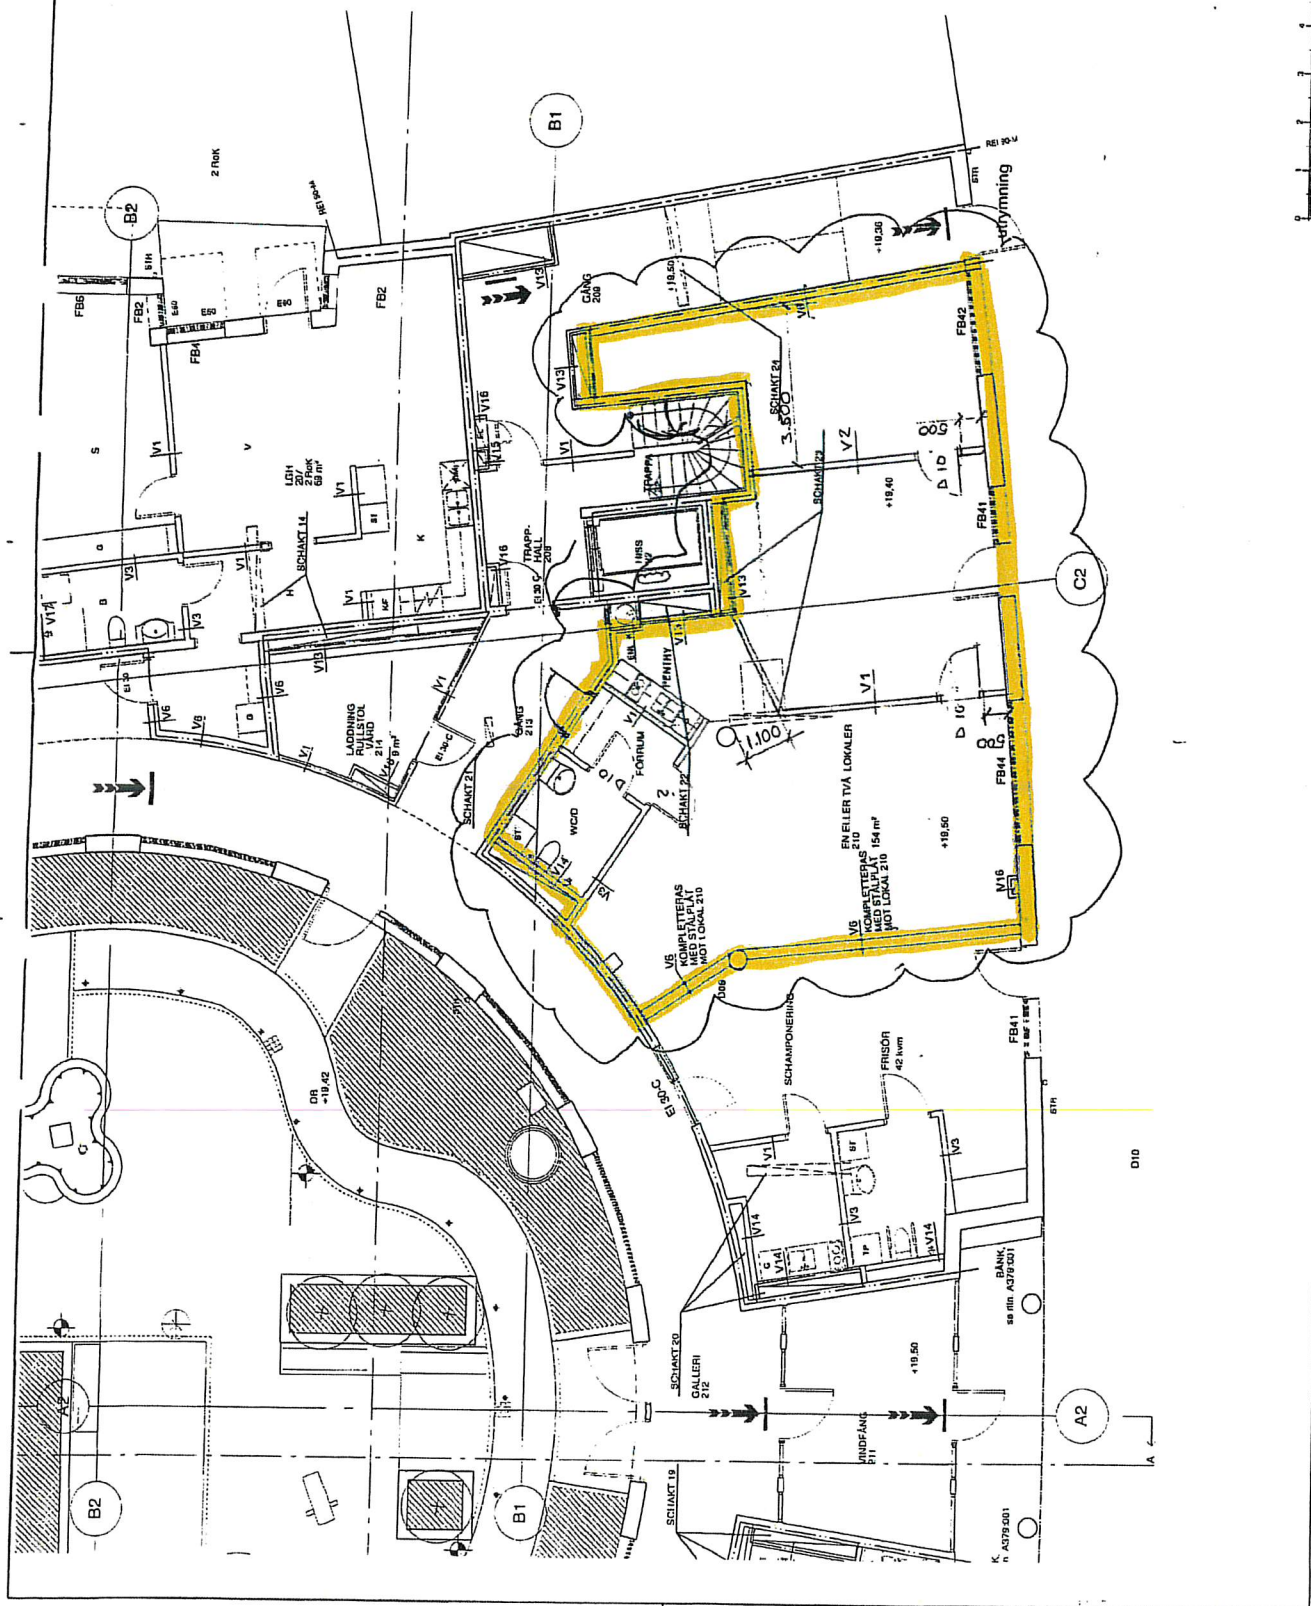

SB